



Hotel Zi. 31/32

Hotel Zi. 21/22

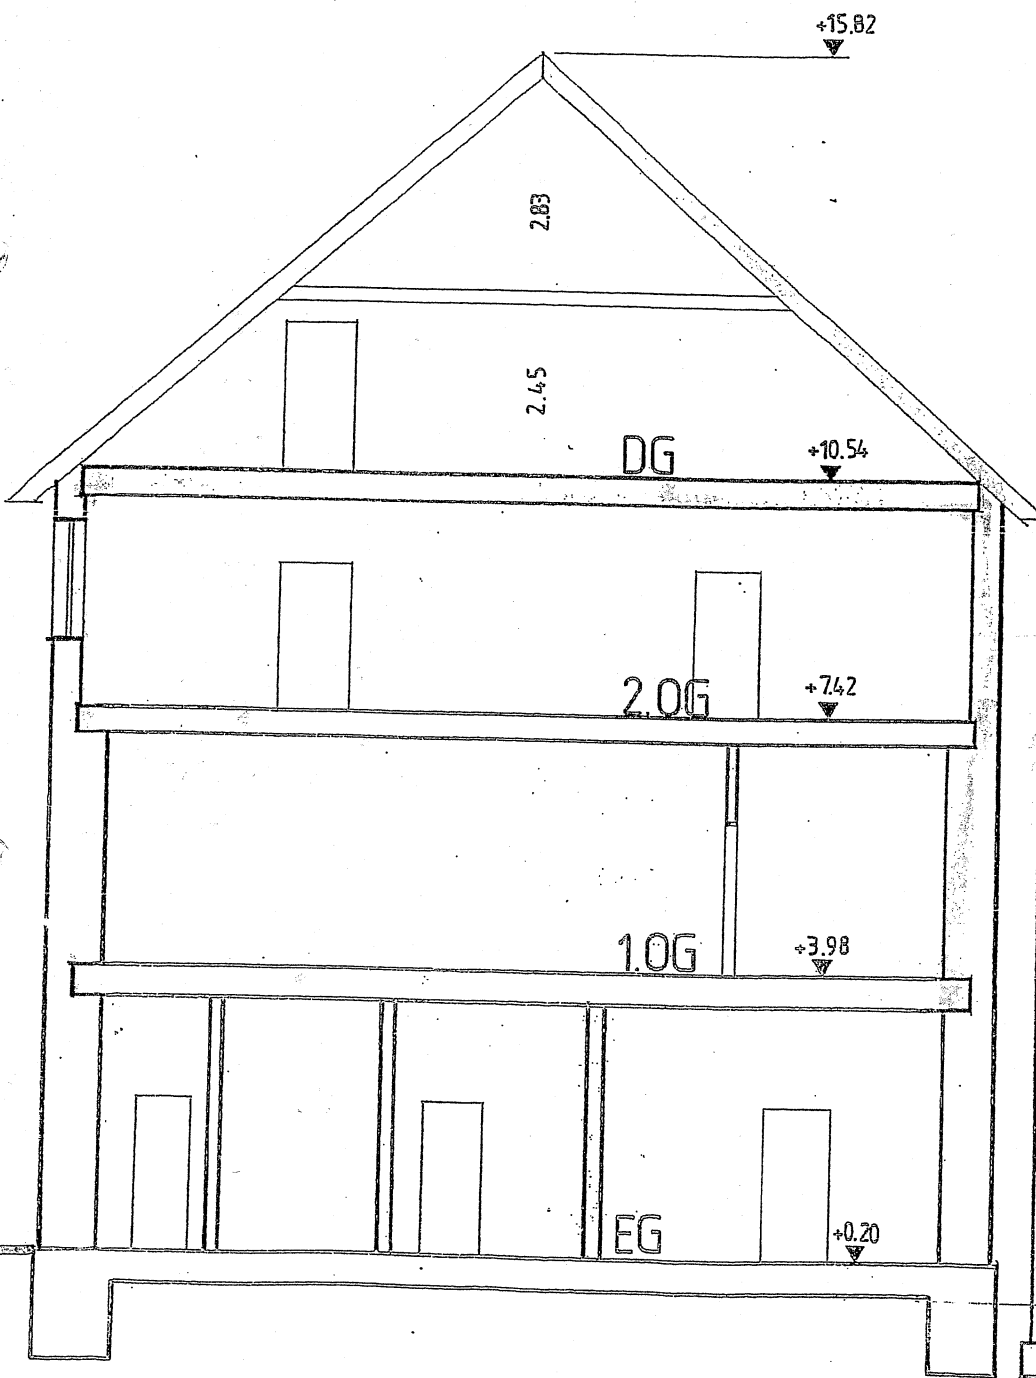

Bestandsplan

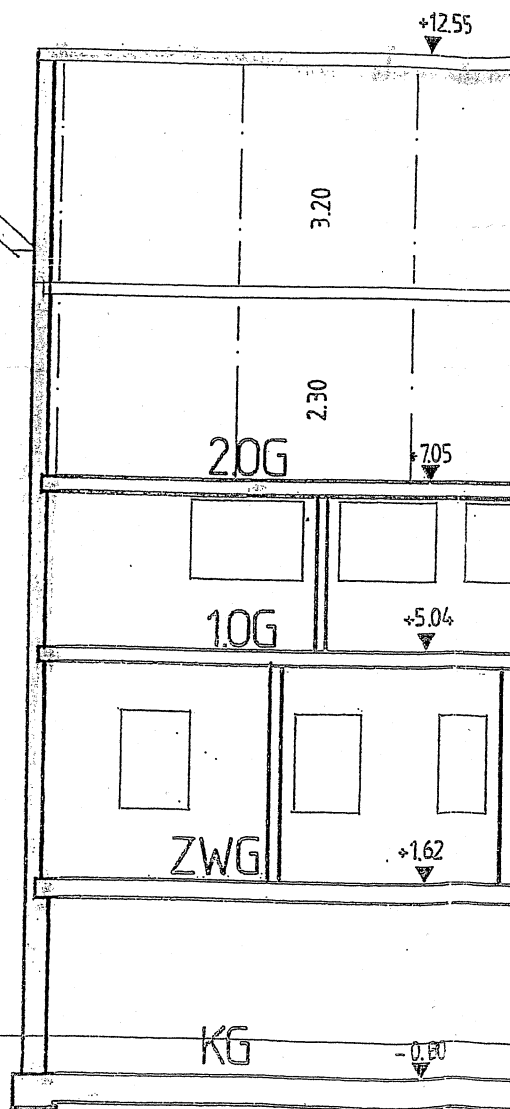

Wohnung

Hotel Zi. 11/12

Cafe' - Wirt
- G

Gebäudekeller - Lager

Wohn – und Geschäftshaus -in Hameln

Dachgeschoss Haupthaus Pferdemarkt Am Pferdemarkt 5

Nutzungsänderung:


Schnitt A – B

Bestandsplan M 1 : 100

ung 1OG Haupthaus

Anlage zu Bauschein

Nr. 518 / 10

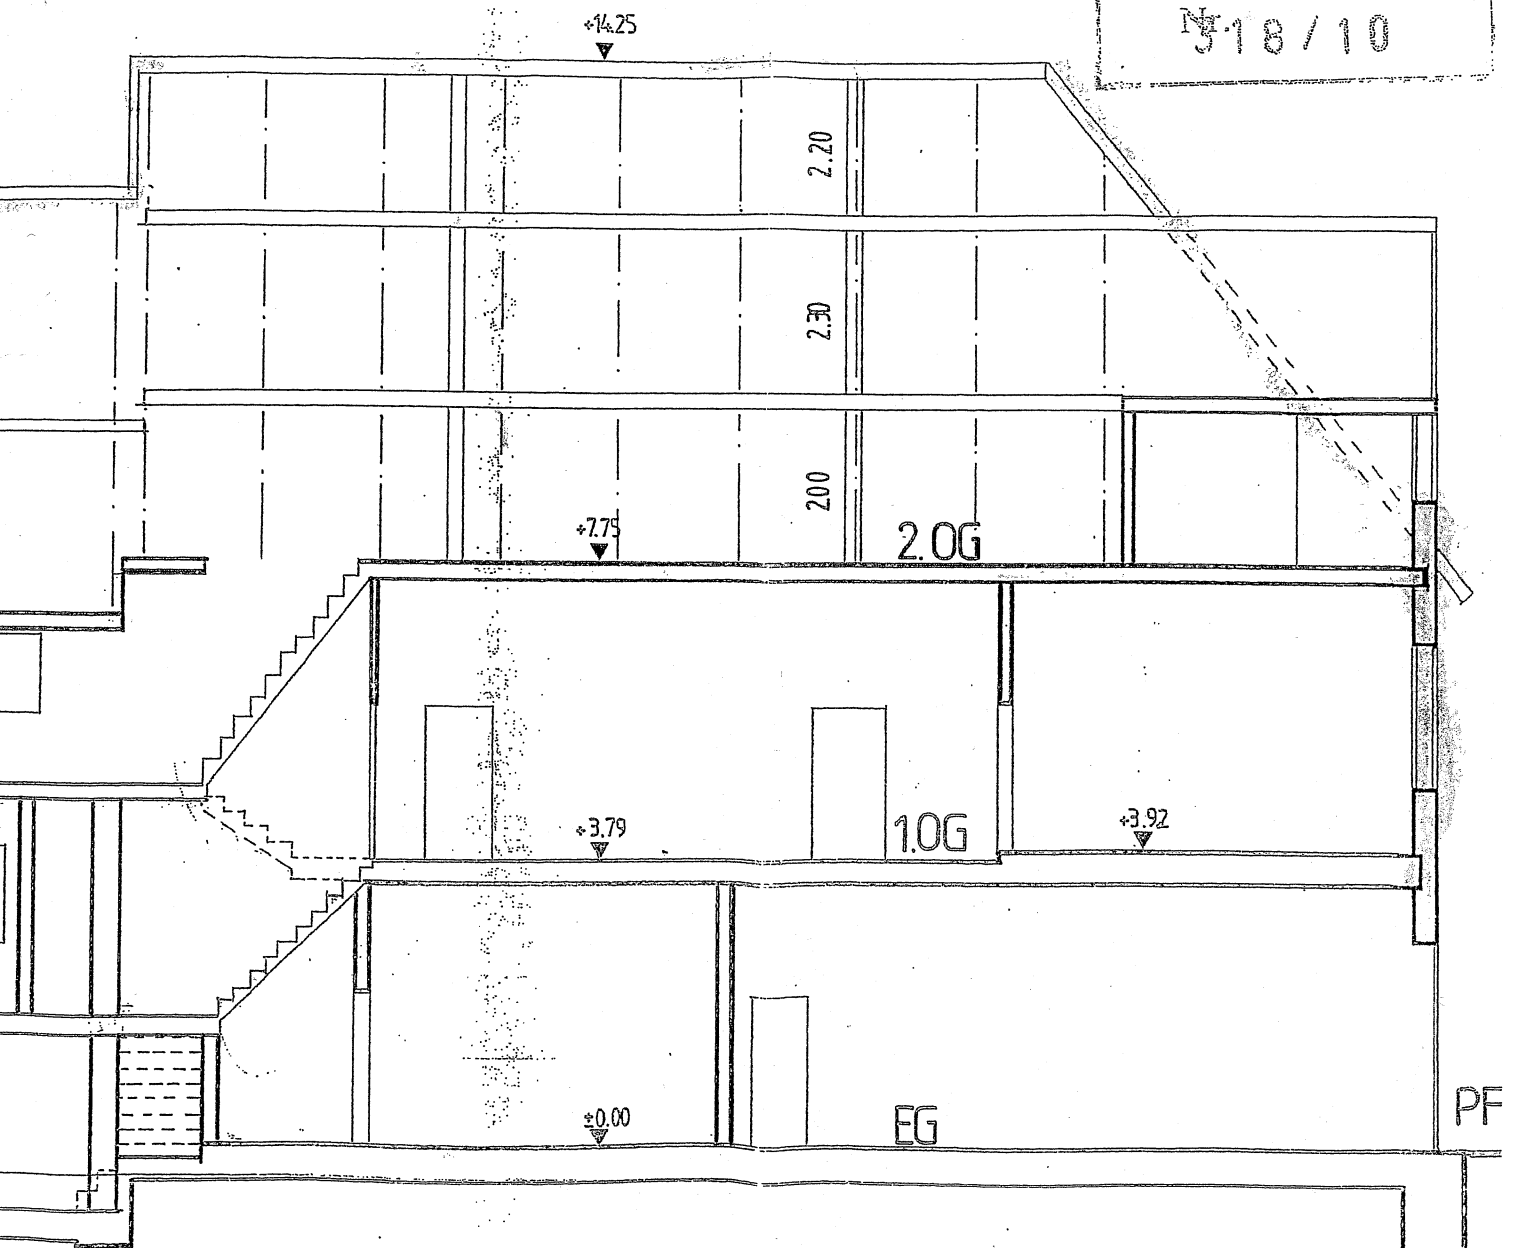

ntergarten – Brasserie
Gasteräume –

Lageräume

Gastraum - Brasserie

11.47

8.17

Gast

CAFE

+0.20

Schichtung?

CAFE

(GLASDACH)

351

-0.80

TECHNIK

539

VORBEREITUNGS-
KÜCHE

FLUR

WC-P

WC-D

WC-H

AUFENTHALT

21 STG
18 / 20

3.70

1.50¹²

1.00

1.00

1.60¹²

1.80

3.50

2.4

2.42

90

90


Gäste-Toilette

Küche

Hotel

~10.00 7.50


Gastraum - Wintergarten Terrassen - Lage

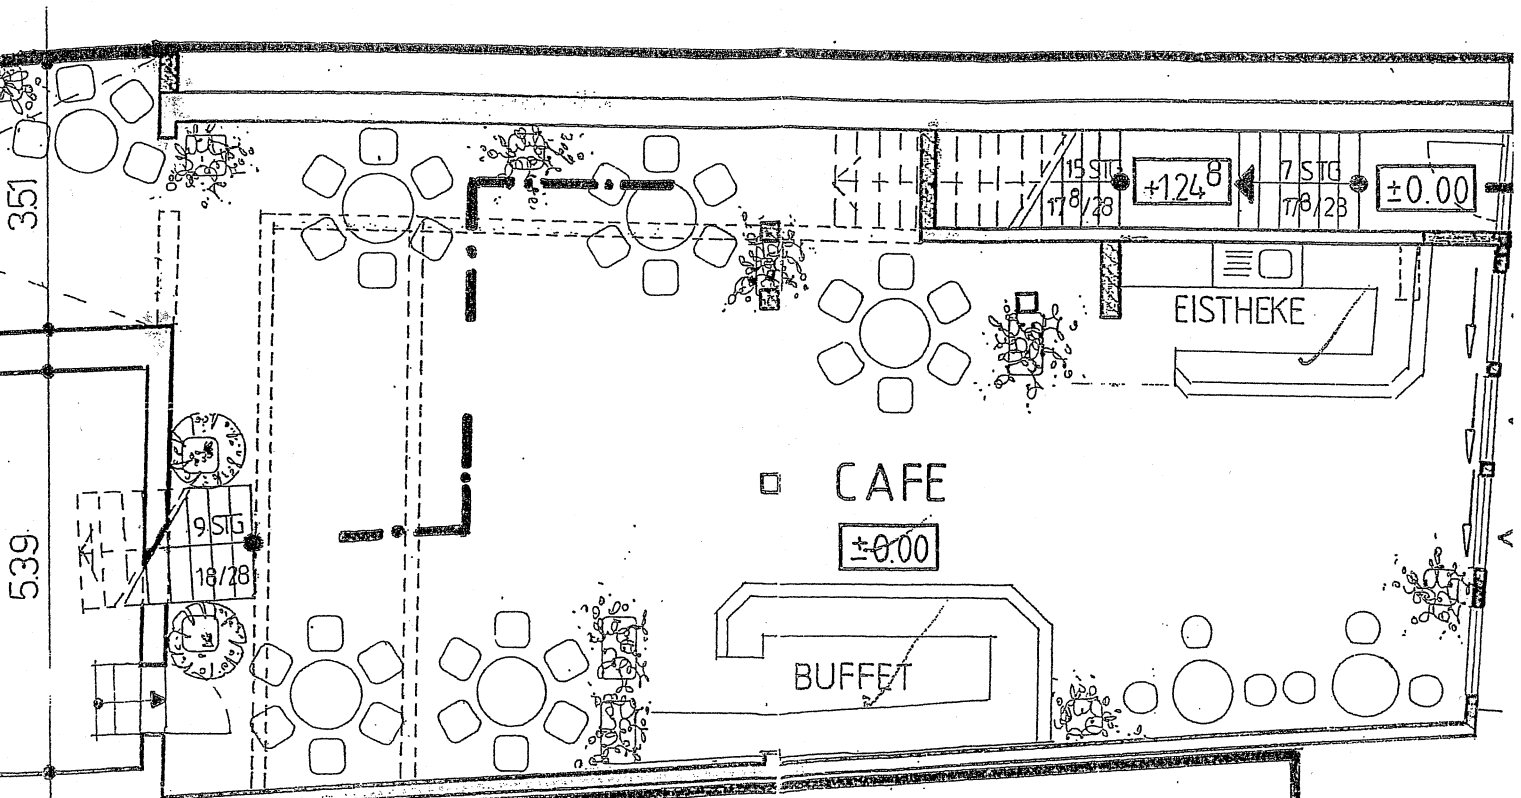

etten

Gewölbekeller-
-Lager

Gastraum - Cafe'

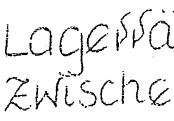

Wohn – und Geschäftshaus
in Hameln



Nr. 18/10

Nutzungsänderung:



Grundriss Zwischengeschoss

Bestandsplan

M 1 : 100

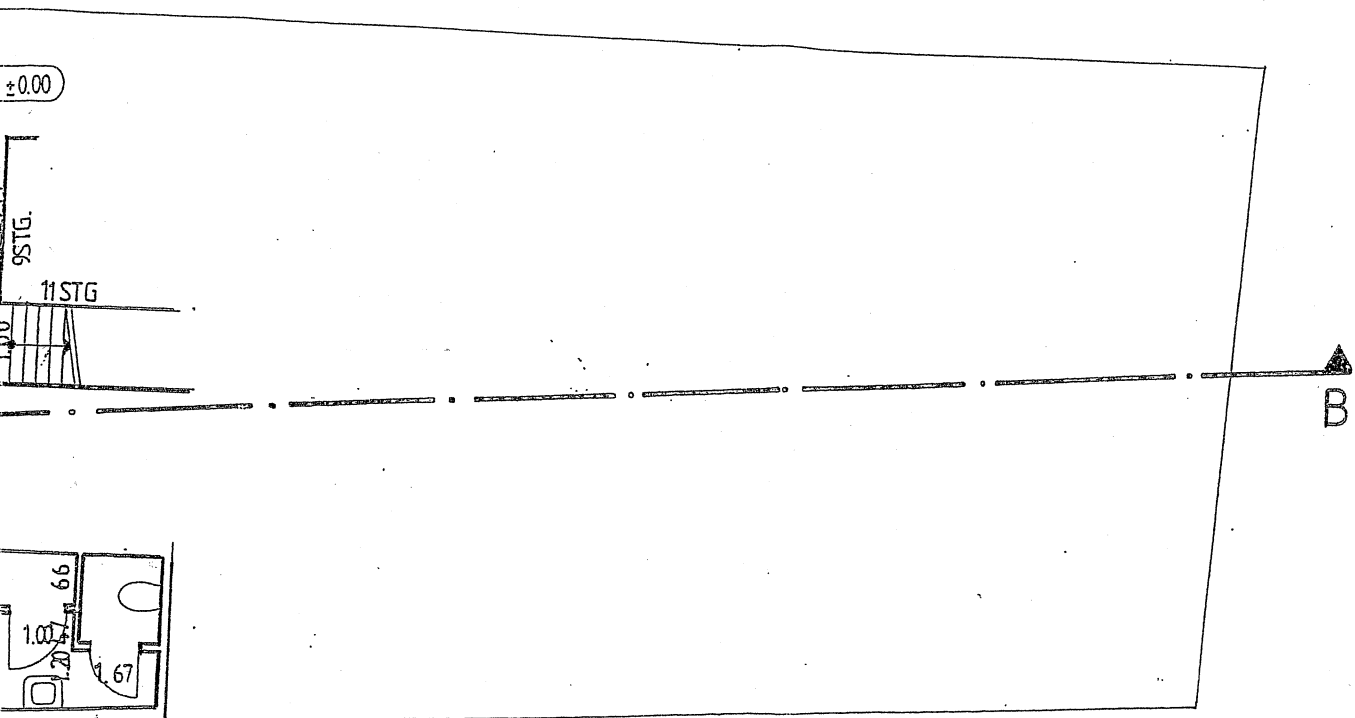


Lageräume
Zwischengeschoss

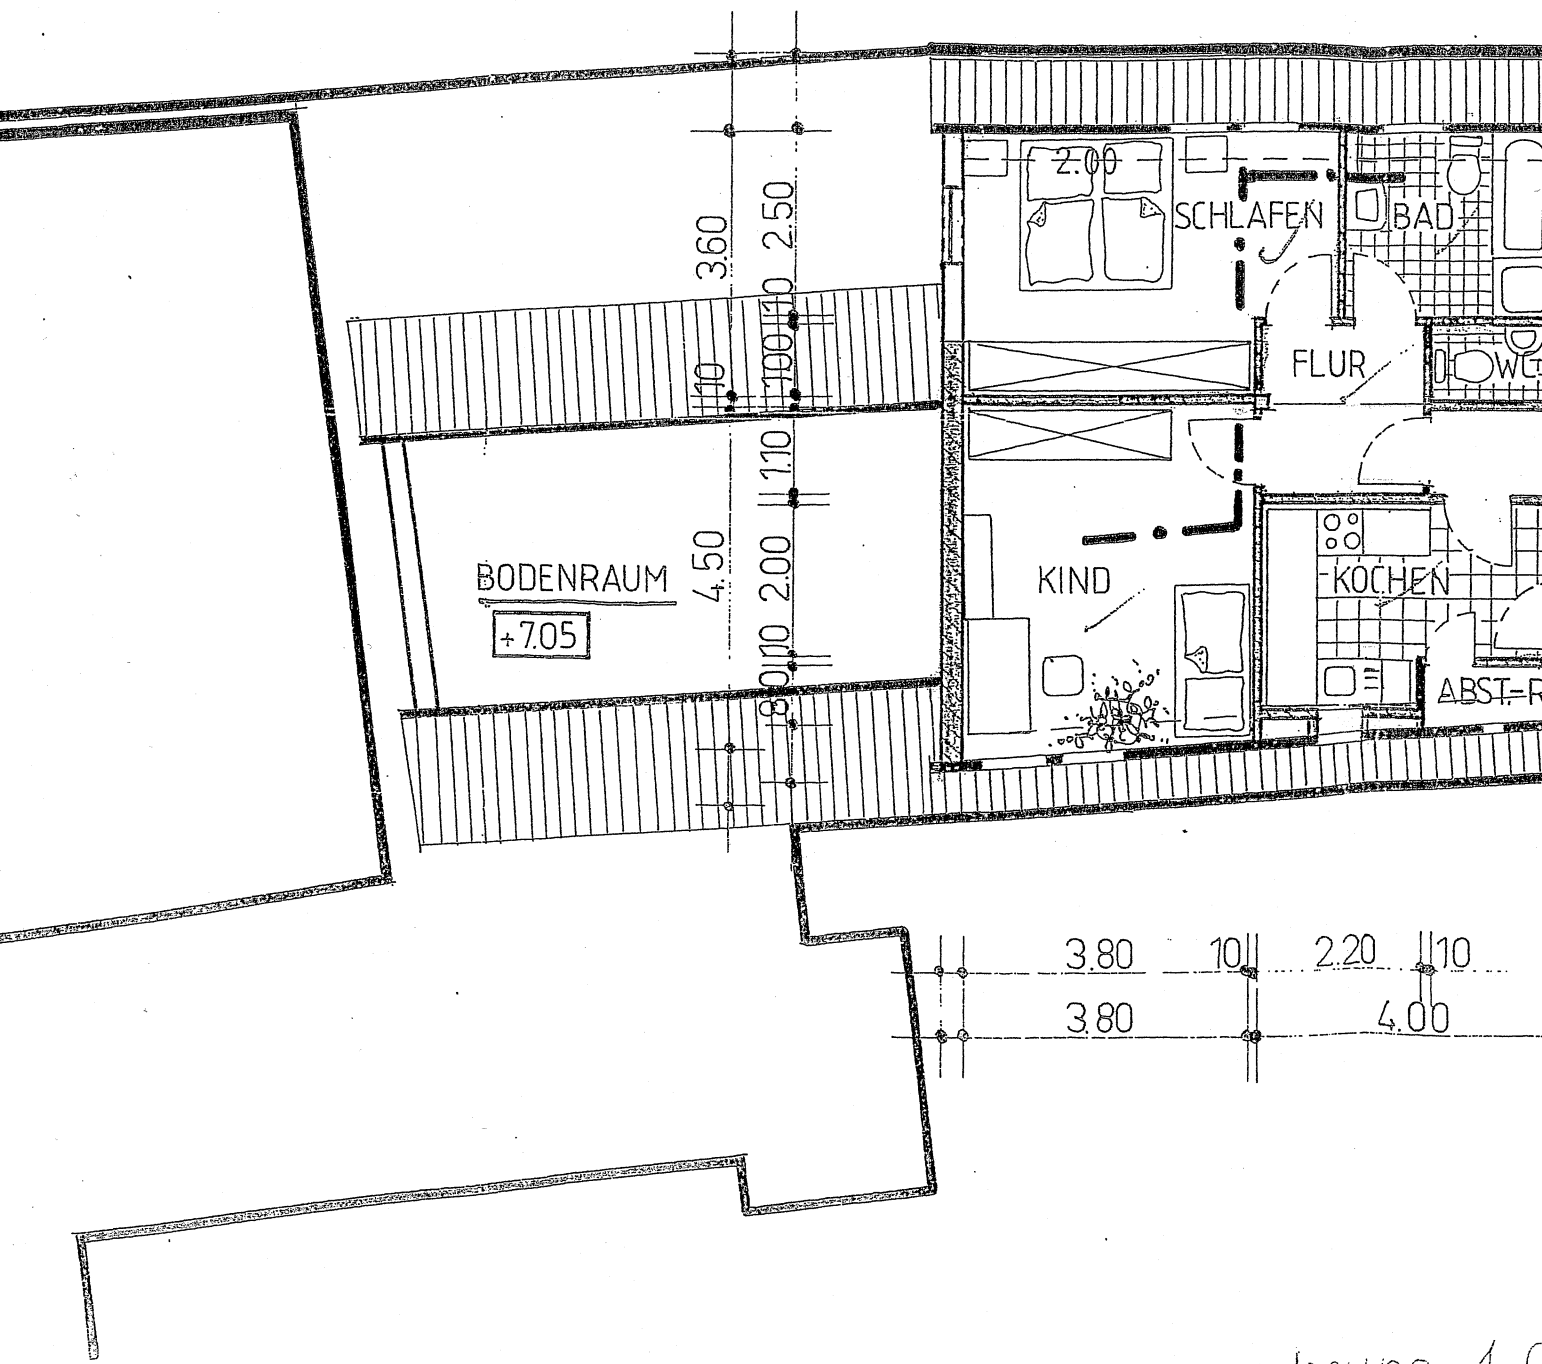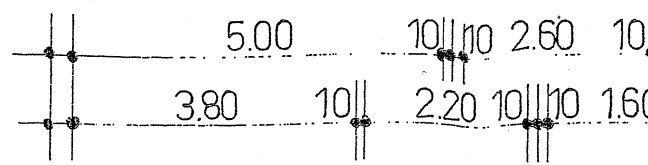

Wohnung 1.0

0 2.60 10 124 4.30 24 3.70
 0 10 10 1.60 10 3.20 10 5.70

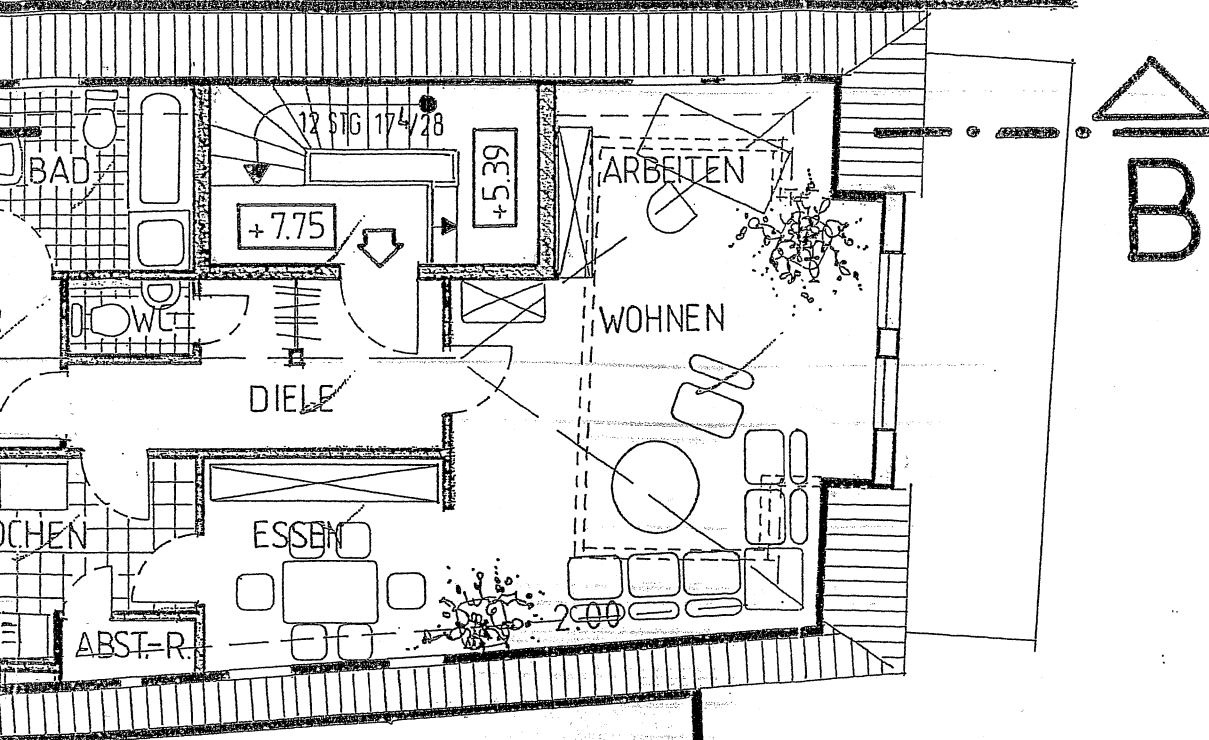

AM PFERDEMARKT

2.60 10 2.20 124 2.60 7.20


WOHNUNG ~108,85[□]

0 10 5.00 10 5.70
 4.00 10 3.20 10 5.00

BESTAND
 NEU
 ABBRUCH

ung 1. OG/Haupthaus Pferdemarkt

Hotel 2.OG Zi 22

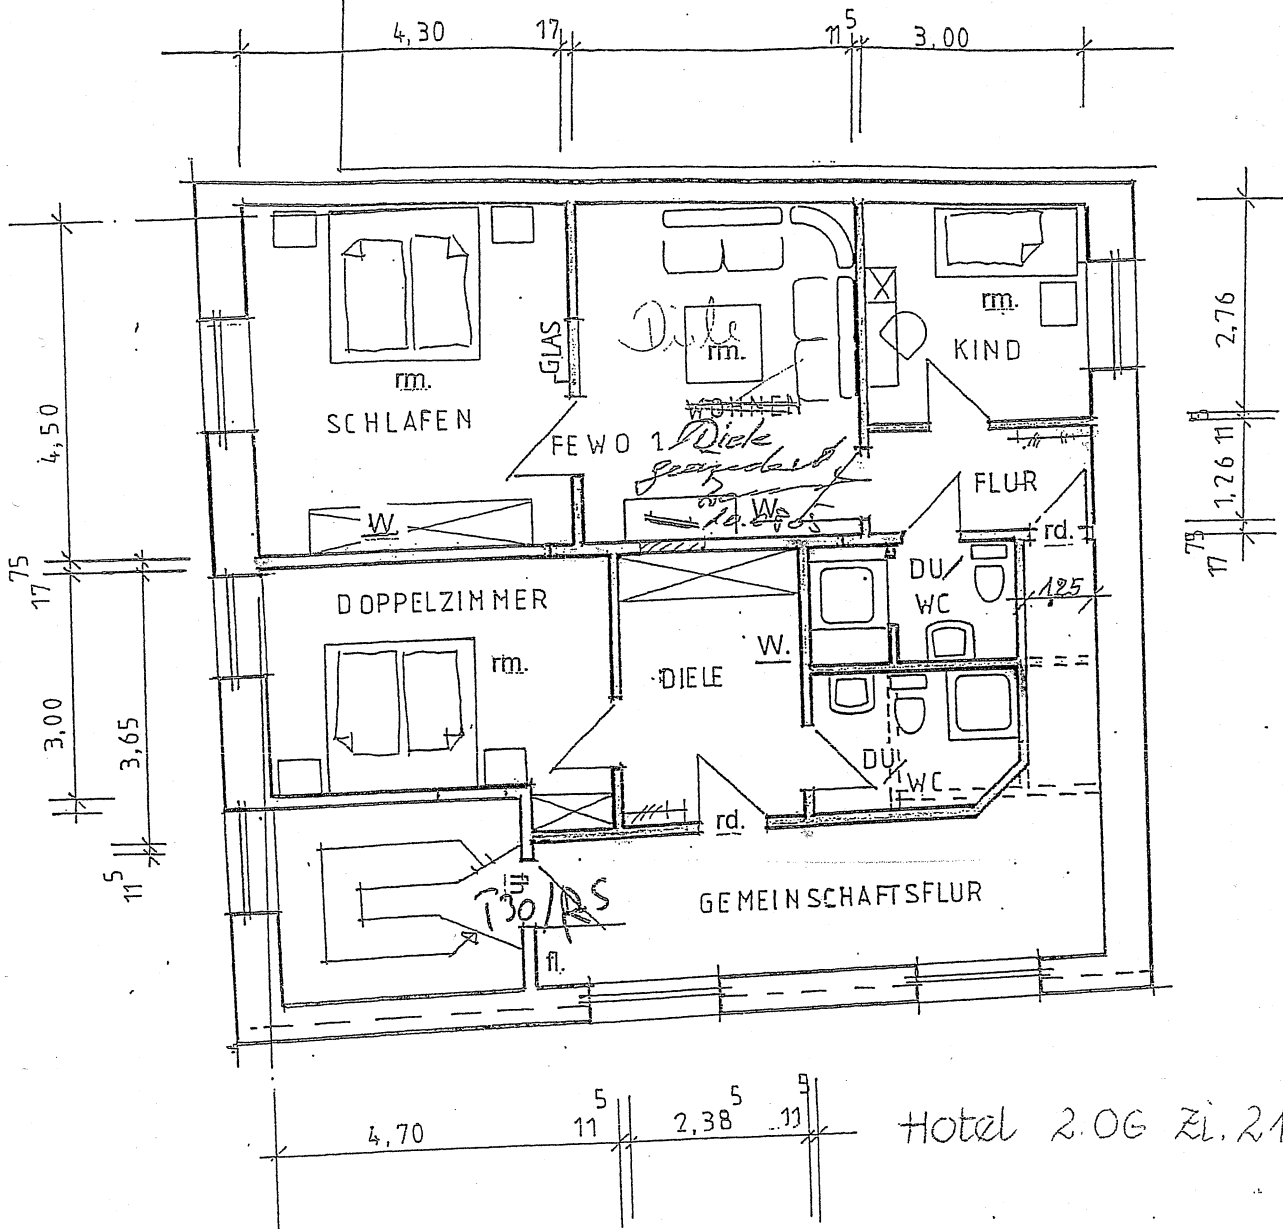

Hotel 2.OG Zi. 21

2. OBERGESCHOSS


ALLE MASSE ÖRTLICH PRÜFEN!

Hotel 1. OG Zi. 12

Anlage zu Bauschein

Nr. 588/05

Personalräume

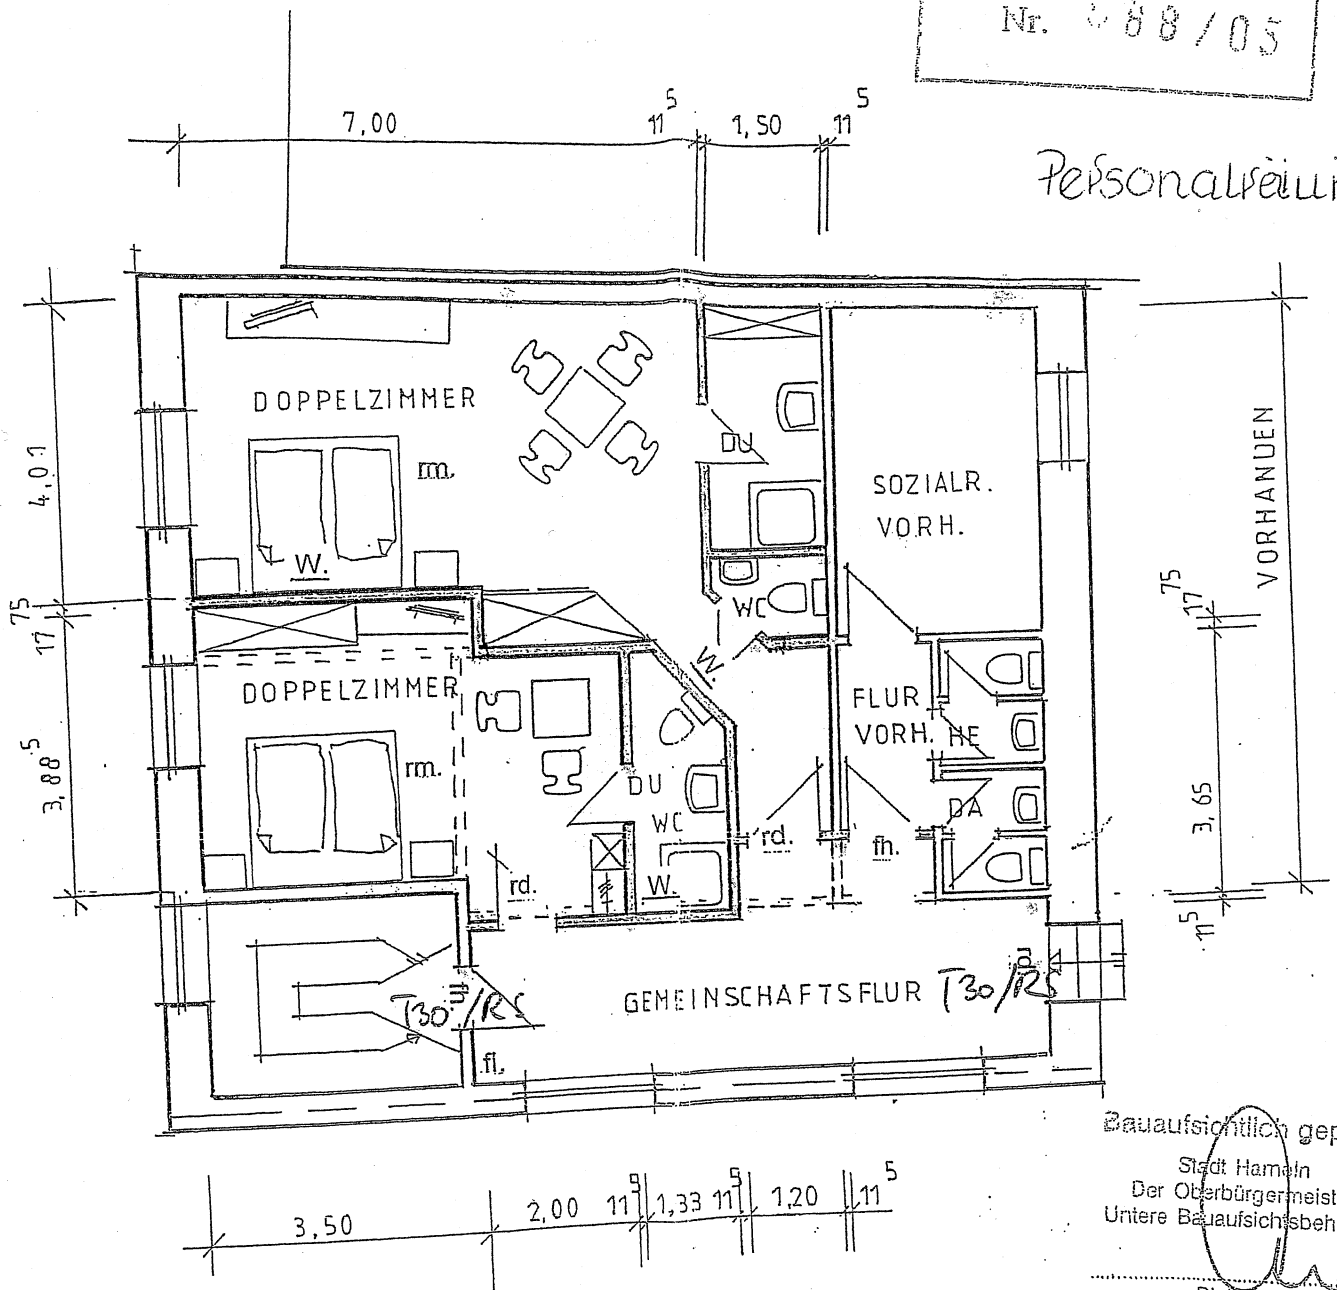

Bauaufsichtlich geprüft

Stadt Hameln
Der Oberbürgermeister
Untere Bauaufsichtsbehörde

Dipl. Ing.

1. OBERGESCHOSS

Zeichenerklärung

- Br. = Brandmauer
- fb. = feuerbeständig
- rd. = rauchdicht
- fh. = feuerhemmend
- w. = Wohnungstrennwand
- fl. = Feuerlöscher
- rm. = Rauchmelder

Hotel 1. OG Zi. 11


UMBAU EINES GESCHÄFTSHAUSES
AM PFERDEMARKT 5 IN HAMELN

BAUHERR: MENSING

PLAN IN H. 1. U. 2. OBERGESCHOSS

M 1: 100

Hotel DG Zi. 32

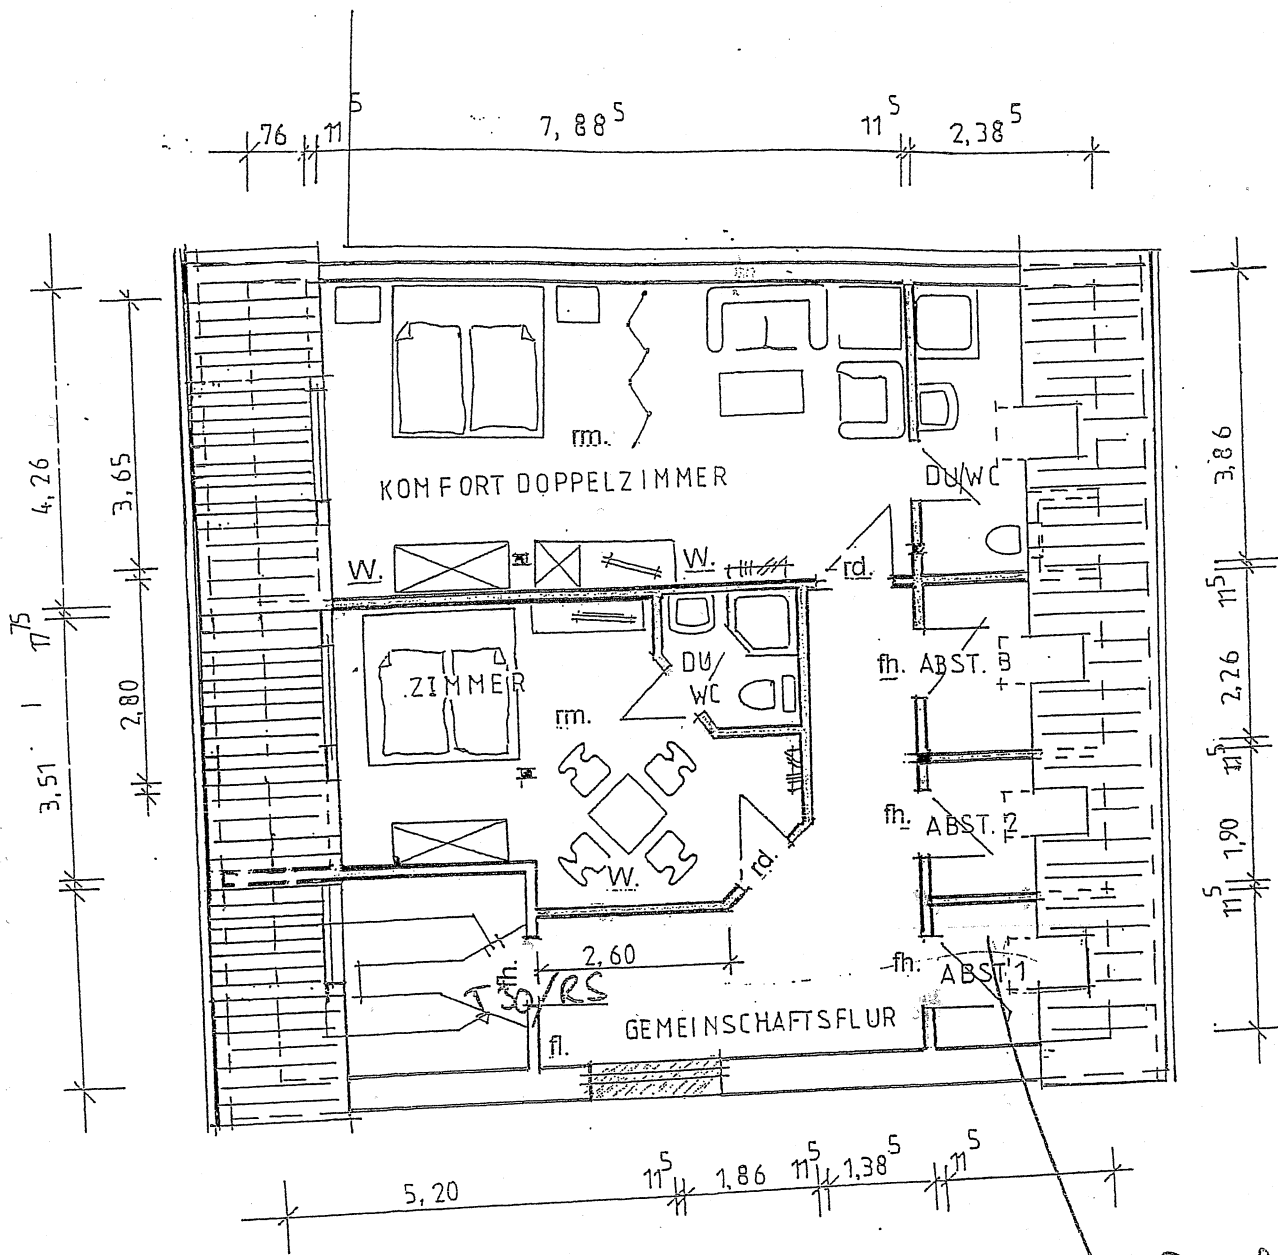

SDeckblatt
13/06/06!

DACHGESCHOSS

Hotel DG Zi. 31

FENSTERMASZE DER GAUBEN 1,26 X 1,26 [m x m]

AILE MASZE ÖRTLICH PRÜFEN!

Putzsaum

Anlage zu Bauschein

Nr. 2/03



Zeichenerklärung

- r. = Brandmauer
- p. = feuerbeständig
- d. = rauchdicht
- i. = feuerhemmend
- / = Wohnungstrennwand
- n. = Feuerlöscher
- = Rauchmelder

Bauaufsichtlich geprüft

Stadt Hameln
Der Oberbürgermeister
Untere Bauaufsichtsbehörde

Dipl. Ing.


Mensing

UMBAU EINES GESCHÄFTSHAUSES
AM PFERDEMARKT 5 IN HAMELN

BAUHERR: MENSING

PLANINH.: DACHGESCHOSS U. ANSICHT

M 1:100

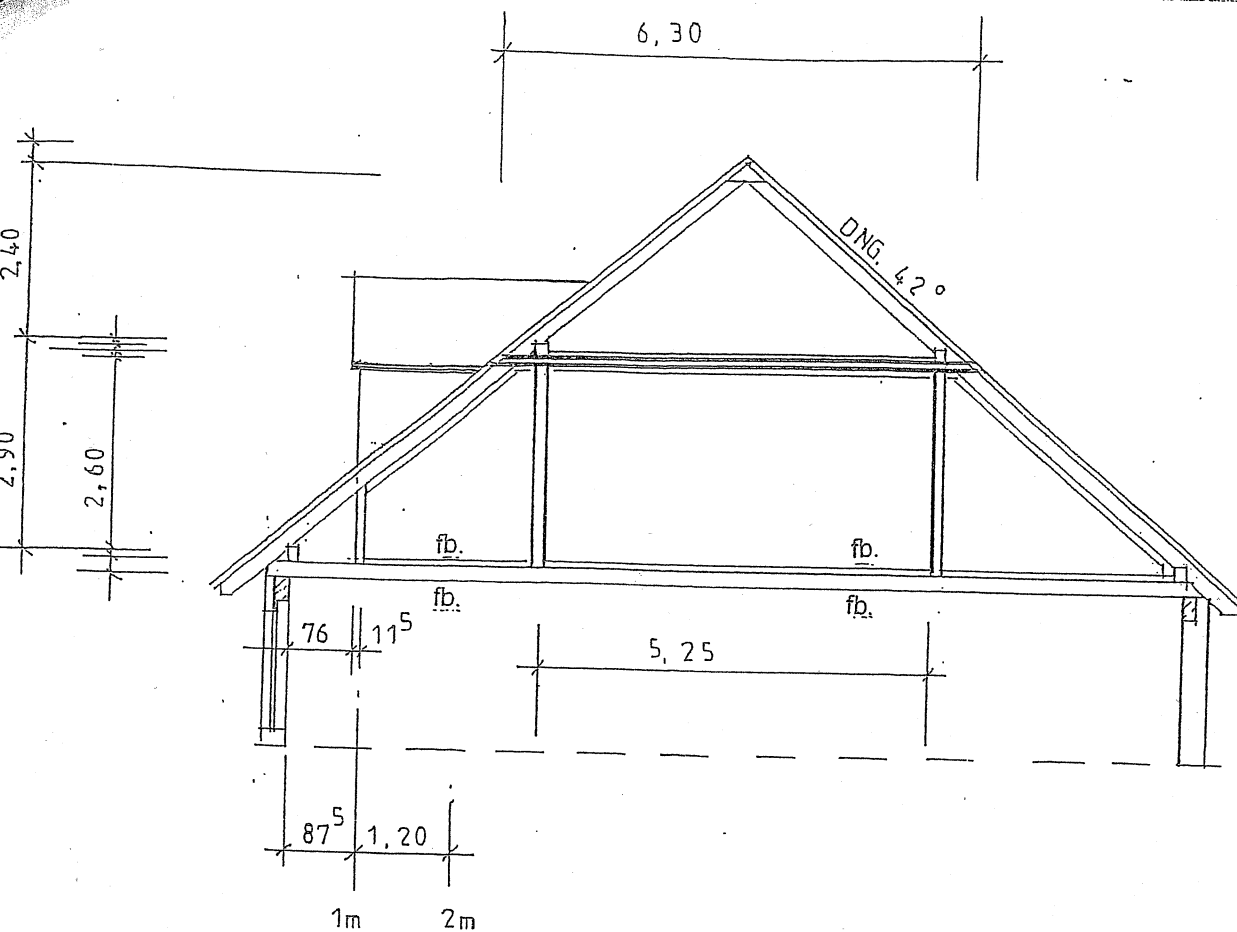

Stadt Harneln
Der Oberbürgermeister
Untere Bauaufsichtsbehörde

Dipl. Ing.

DAUHERR: MEN SING
Karl-Friedrich Mensing
PLANINH.: SCHNITT M 1:100